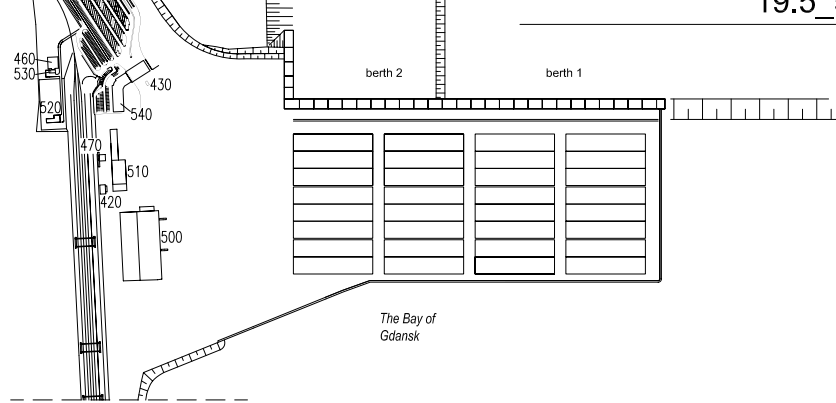
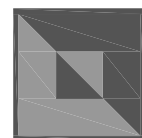



UWAGA SZCZEGÓŁOWA:
UKŁAD ELEMENTÓW BUDOWLANYCH I UZBROJENIA INSTALACYJNEGO PONIŻEJ POZIOMU TERENU, POKAZANY JEST W CELACH KOORDYNACYJNYCH! ODPOWIEDNIE ELEMENTY WINNY BYĆ WYKONYWANE WG WŁASNYCH RYSUNKÓW (PROJEKTÓW BRANŻOWYCH).

PP	AS BUILT DOCUMENT DOKUMENTACJA POWYKONAWCZA	24.05.2007	Igor Galas
01	Approved by client / Zatwierdzone przez Klienta	Agnieszka Wejchert 26.09.2006	Igor Galas
Rev No: Nr zmiany:	Modification: Zmiana:	Drawn: Opracował:	Date: Data:
		Proved: Sprawdził:	
<div style="text-align: right;">19.5_540_A_124_PP</div> 			
Client: Inwestor:	 DCT. GDAŃSK SA Deepsea Container Terminal Gdańsk		
Project: Wykonawca:	DEEPSEA CONTAINER TERMINAL GDAŃSK MORSKI TERMINAL KONTENEROWY W GDAŃSKU		
Contractor: Wykonawca:	 HOCHTIEF CONSTRUCTION AG INFRASTRUCTURE POLSKA SPÓŁKA JAWNA UL. ELBLĄSKA 14 01-673 WARSZAWA	AS-BUILT DOCUMENT content confirmed 24.05.2007 Jacek Kuzora Date Name	
Authorization: Autoryzacja:	Name: Nazwisko:	Signature: Podpis:	Date: Data:
Designed by: Projektant:	Igor Galas WŁ-26/00		08.2006
Designed by: Projektant:	Agnieszka Wejchert		08.2006
Approved by: Sprawdził:	Andrzej Jurkiewicz MA/014/04		08.2006
Consent: Sprawdził/ycy: EMPLOYER'S ENGINEER / NAME / DATE			
Volume / Tom: Package / Pakiet: ADMINISTRATION BUILDING AND GATE COMPLEX Above ground floors- architecture BUDYNEK ADMINISTRACYJNY I KOMPLEKS BRAMOWY Kondygnacje nadziemne- architektura			
Element / Element: Drawing / Rysunek: Longitudinal section - administration building & gate complex Przekrój podłużny - budynek administracyjny i kompleks bramowy			
Scale / Skala:	Comp. / Biuro:	Registry No. / Nr Projektu:	Reference No. / Nr Ewidencyjny:
1 : 50	R	11990/PW	Volume: Tom: 19.5 Obj. No.: Nr obiektu: 540 Title: Tytuł: A Drawn: Nr rys.: 124 Rev. No.: Nr zmiany: PP