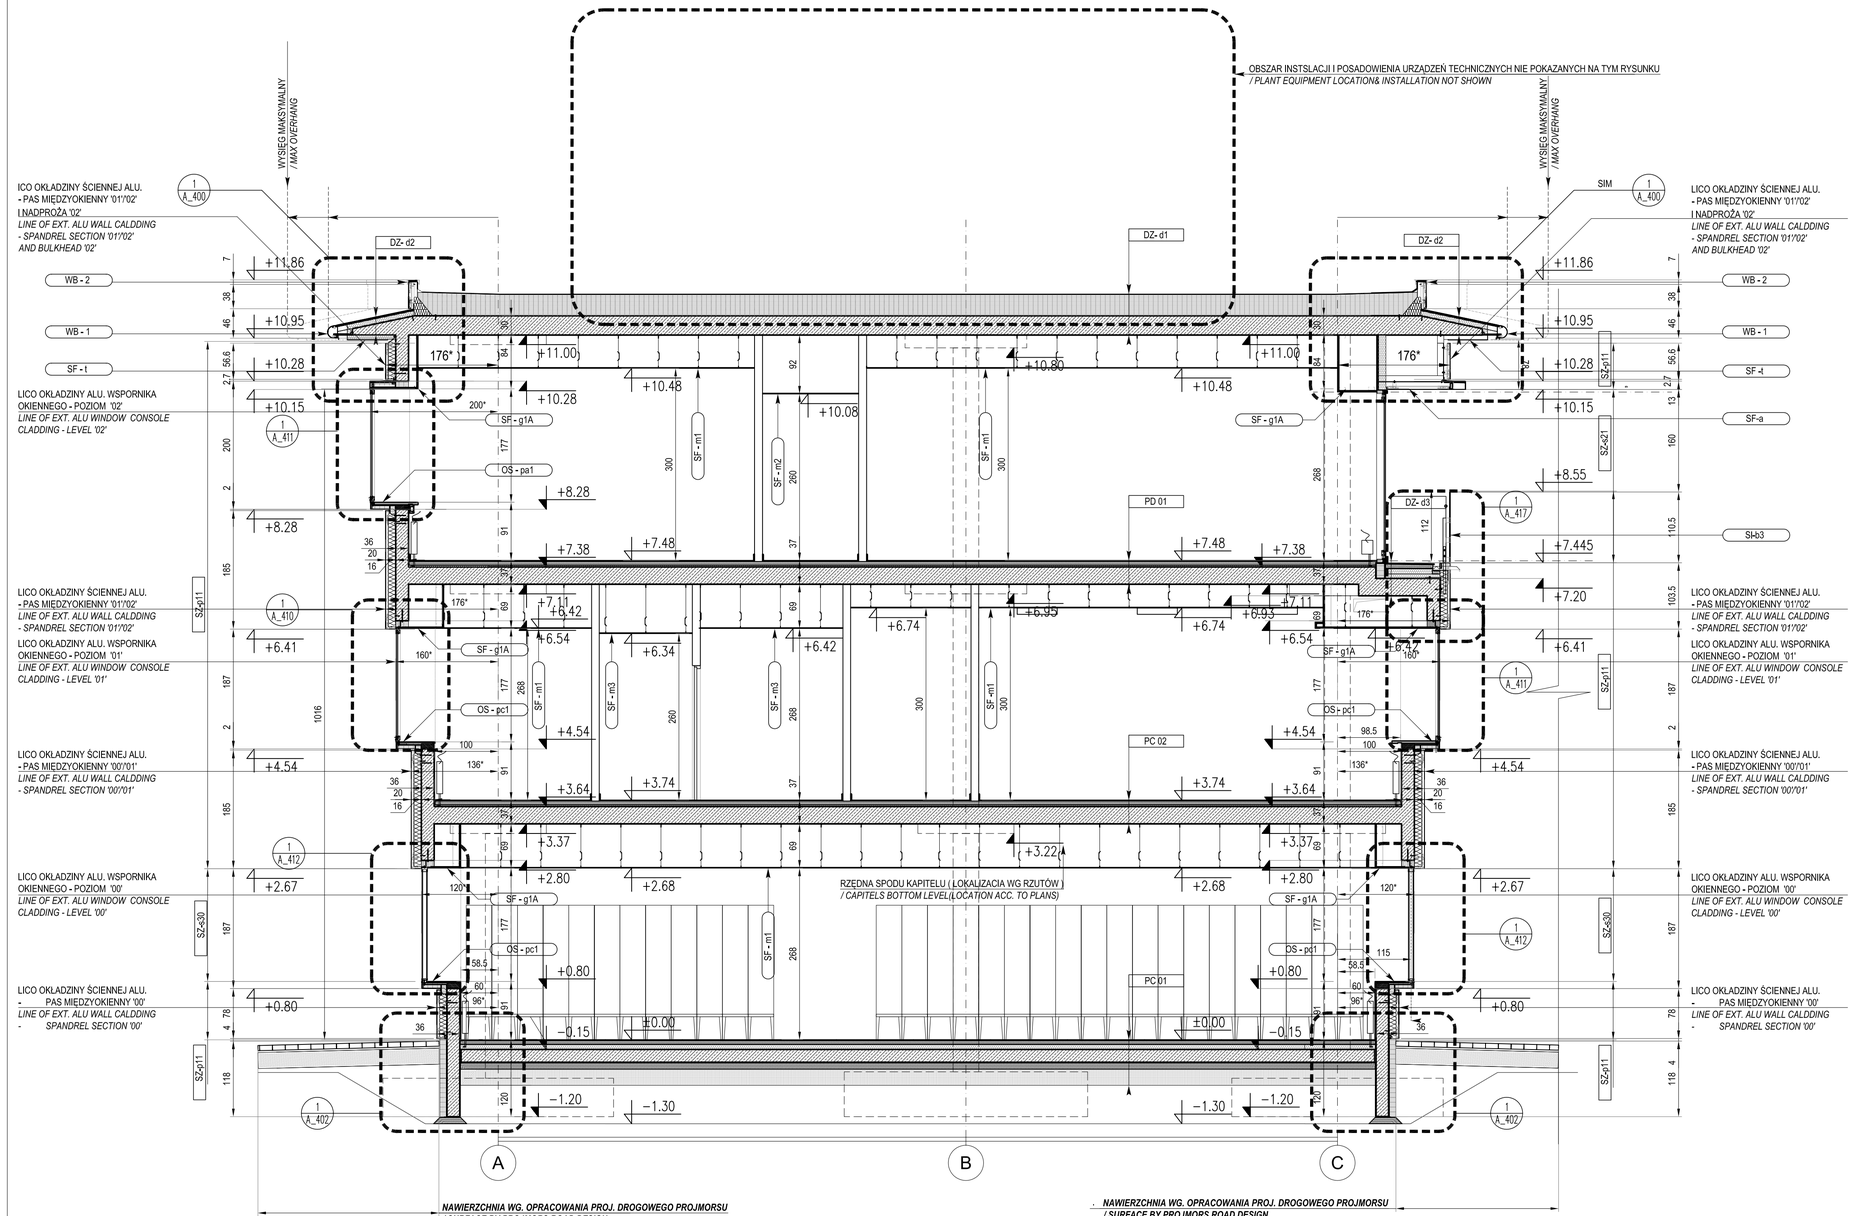

UWAGA SZCZEGÓŁOWA:
UKŁAD ELEMENTÓW BUDOWLANYCH I UZBROJENIA INSTALACYJNEGO PONIŻEJ POZIOMU TERENU, POKAZANY JEST W CELACH KOORDYNACYJNYCH! ODPOWIEDNIE ELEMENTY WINNY BYĆ WYKONYWANE WG WŁAŚCIWYCH RYSUNKÓW (PROJEKTÓW BRANŻOWYCH).

PP	AS BUILT DOCUMENT DOKUMENTACJA POWYKONAWCZA	Agnieszka Wejchert	24.05.2007	Igor Galas
01	Approved by client / Zatwierdzone przez klienta	Agnieszka Wejchert	26.09.2006	Igor Galas
Rev.No: Nr zmiany:	Modification: Zmiana:	Drawn: Opracował:	Date: Data:	Proved: Sprawdził:

19.5_540_A_122_PP

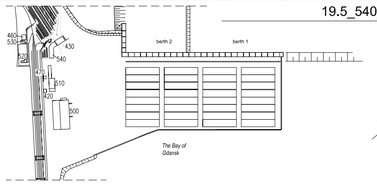

Client: Inwestor:

DCT . GDAŃSK . SA
Deepsea Container Terminal Gdańsk

Project: Inwestycja:

DEEPSEA CONTAINER TERMINAL GDAŃSK
MORSKI TERMINAL KONTENEROWY W GDAŃSKU

Contractor: Wykonawca:

HOCHTIEF CONSTRUCTION AG
INFRASTRUCTURE POLSKA SPÓŁKA JAWNA
UL. ELBLĄSKA 14
01 - 737 WARSZAWA

AS-BUILT DOCUMENT
content confirmed
24.05.2007 Date
Jacek Kuzora Name

Authorization: Autoryzacja:	Name: Nazwisko:	Signature: Podpis:	Date: Data:	Design Consultant: Projektant:
Designed by: Projektant:	Igor Galas Wł.-26/00		06.2006	PRC ARCHITEKCI sp. z o. o. Warszawa, Al. Ujazdowskie 6a T: (22)6222828, F: (22)6222929 E: architekci@prc.com.pl
Designed by: Projektant:	Agnieszka Wejchert		06.2006	
Approved by: Sprawdził:	Andrzej Jurkiewicz MA/014/04		06.2006	

Consent: Sprawdzający: CHRIS CATTELL / 26.09.2006
EMPLOYER'S ENGINEER / NAME / DATE

Volume / Tom: Package / Pakiet:
ADMINISTRATION BUILDING AND GATE COMPLEX
Above ground floors- architecture
BUDYNEK ADMINISTRACYJNY I KOMPLEKS BRAMOWY
Kondygnacje nadziemne - architektura

Element / Element:
Drawing / Rysunek:
Cross section - administration building
Przekrój poprzeczny - budynek administracyjny

Scale / Skala:	Comp. / Biuro:	Registry No. / Nr Projektu:	Reference No. / Nr Ewidencyjny:				
			Volume: Tom:	Obj. No.: Nr obiektu:	Trade: Branża:	Drg No.: Nr Rys.:	Rev. No.: Nr zmiany:
1 : 50	R	11990/PW	19.5	540	A	122	PP